
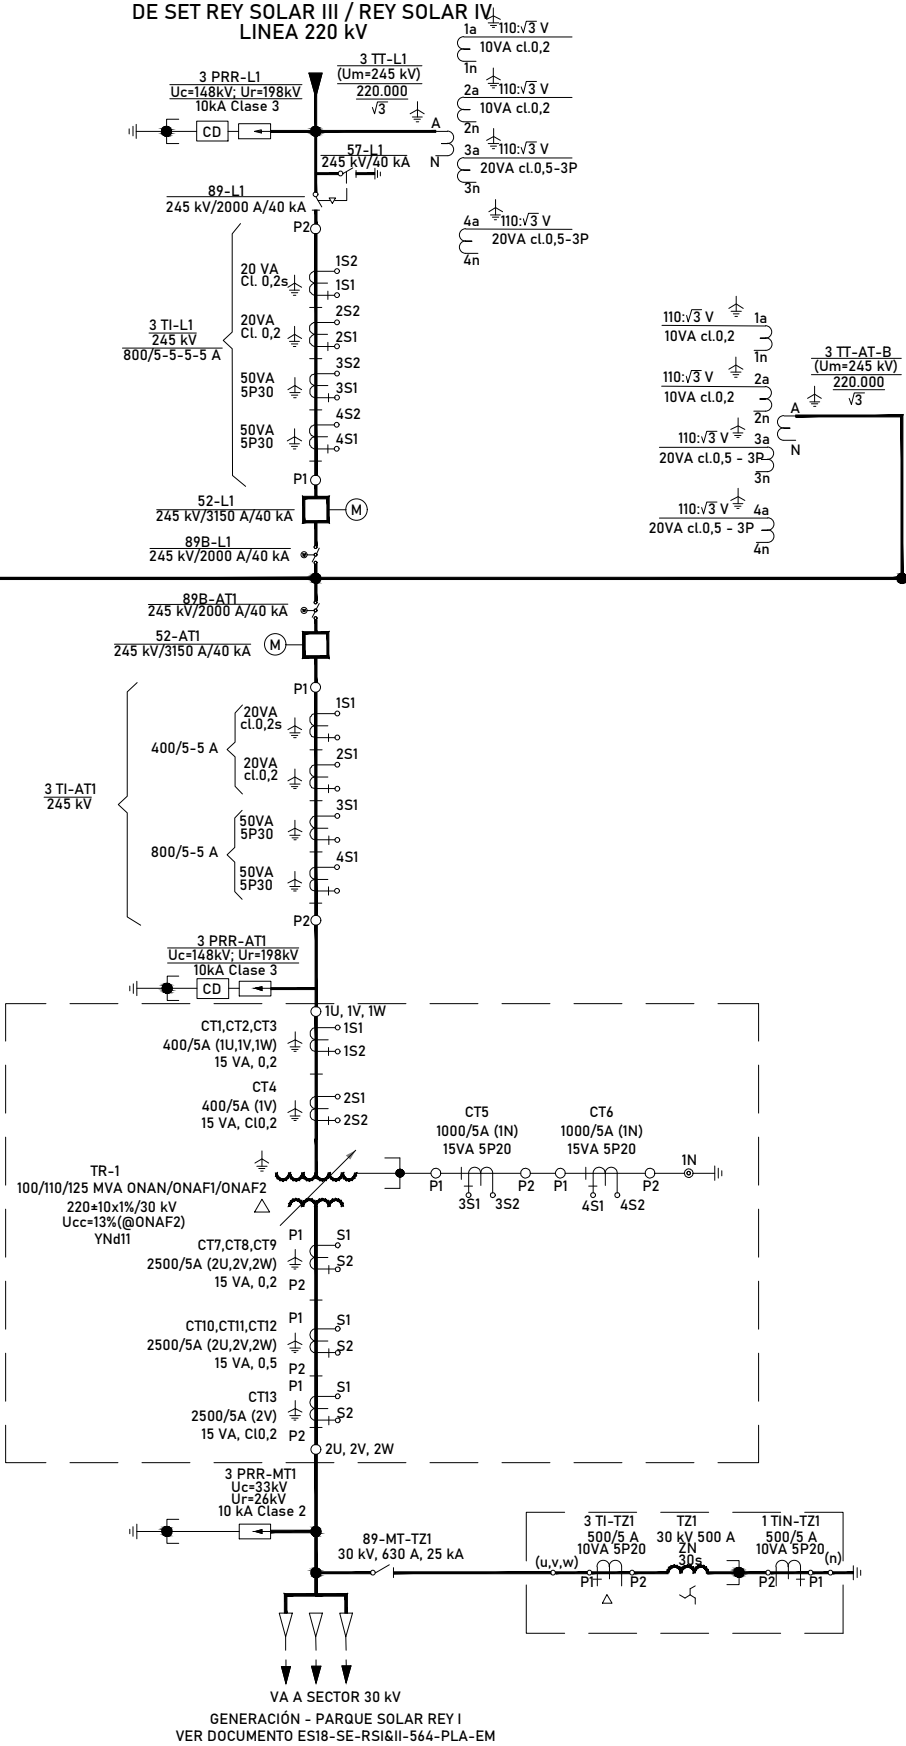
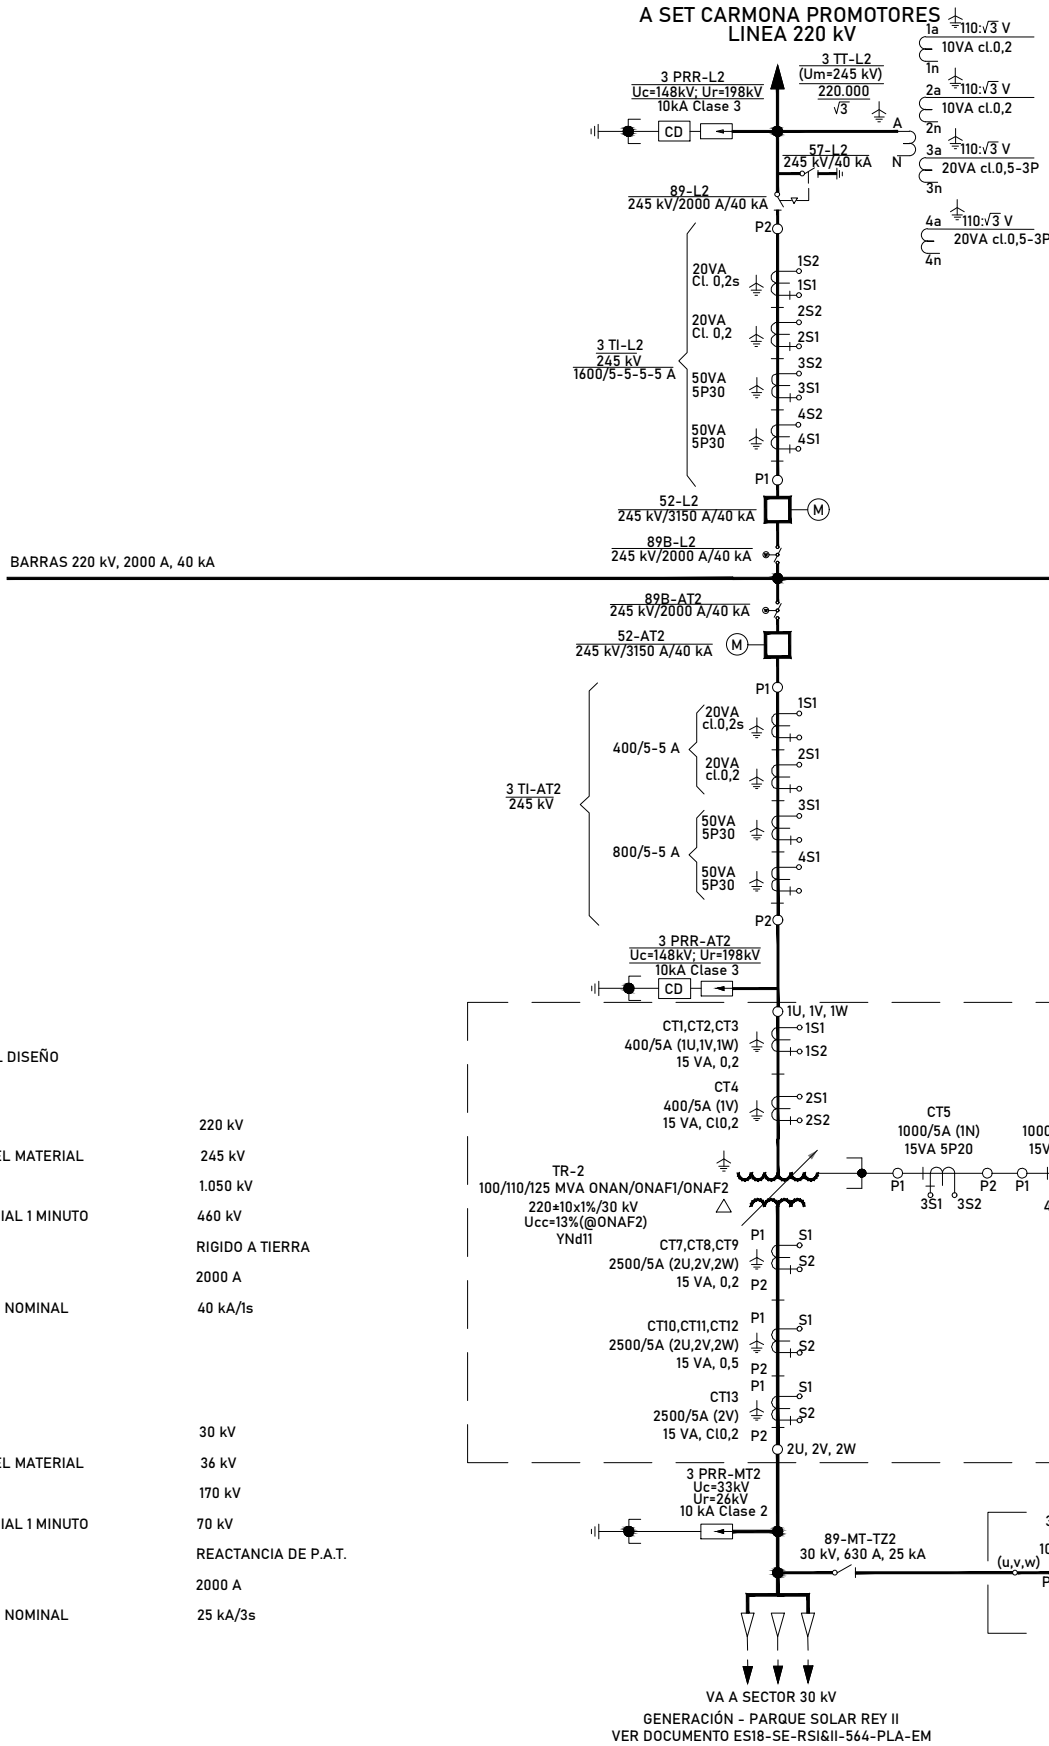


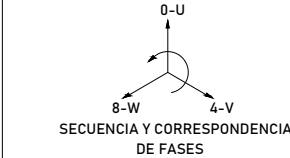

CARACTERISTICAS BASICAS DEL DISEÑO

SISTEMA 220 kV	
TENSION DE SERVICIO	220 kV
TENSION MAS ELEVADA PARA EL MATERIAL	245 kV
NIVEL BASICO DE IMPULSO	1.050 kV
TENSION FRECUENCIA INDUSTRIAL 1 MINUTO	460 kV
REGIMEN DE NEUTRO	RIGIDO A TIERRA
INTENSIDAD NOMINAL BARRAS	2000 A
INTENSIDAD DE CORTOCIRCUITO NOMINAL	40 kA/1s
SISTEMA 30 kV	
TENSION DE SERVICIO	30 kV
TENSION MAS ELEVADA PARA EL MATERIAL	36 kV
NIVEL BASICO DE IMPULSO	170 kV
TENSION FRECUENCIA INDUSTRIAL 1 MINUTO	70 kV
REGIMEN DE NEUTRO	REACTANCIA DE P.A.T.
INTENSIDAD NOMINAL BARRAS	2000 A
INTENSIDAD DE CORTOCIRCUITO NOMINAL	25 kA/3s

Fecha:	RECURRENT ENERGY A subsidiary of Canadian Solar
5/11/2025	
ESTADO DEL DOCUMENTO	
AS-BUILT	

LEGEND	
	DESCARGADOR DE SOBRETENSIONES (DPS) CON CONTACTOR DOBLE
	REACTANCIA DE PUESTA A TIERRA
	INTERRUPTOR TRIPOLAR AUTOMATICO
	SECCIONADOR TRIPOLAR MOTORIZADO
	SECCIONADOR TRIPOLAR CON PUESTA A TIERRA MOTORIZADO
	TRANSFORMADOR DE INTENSIDAD
	TRANSFORMADOR DE POTENCIA

GENERAL NOTES	

REFERENCE DOCUMENT	
1. ES18-SE-RSI&II-562-PLA-EM PLANTA GENERAL Y SECCIONES SET 2. ES18-SE-RSI&II-564-PLA-EM ESQUEMA UNIFILAR GENERAL 30 kV 3. ES18-SE-RSI&II-579-PLA-CP ESQUEMA UNIFILAR DESARROLLADO DE C&P	

RECURRENT ENERGY

A subsidiary of Canadian Solar

GHENOVA ENERGY

Project name:

PROYECTO REY SOLAR 426 MWp
SUBESTACIÓN REY SOLAR I&II 30/220 kV

Drawing name:


ARCHIVE:		ES18-SE-RSI&II-563-PLA-EM_AB_Esquema unifilar general 220 kV.dwg	
Nº	DATE:	DESCRIPTION:	
01	05/06/2024	ACTUALIZACIÓN	
02	13/06/2024	ACTUALIZACIÓN	
03	02/08/2024	ACTUALIZACIÓN POR COMENTARIOS	
AB	05/11/2025	PLANOS AS BUILT	

				PAGE: 01 OF: 01
DESIGNED:	DRAWED:	REVISED:	APPROVED:	SCALE:
ETS	ETS	AMS	DRM	S/E
ETS	ETS	AMS	DRM	
ETS	ETS	AMS	DRM	
ETS	FFL	AMS	DRM	