

BARRAS 220 kV, 2000 A, 40 kA



CARACTERISTICAS BASICAS DEL DISEÑO

SISTEMA 220 kV

TENSION DE SERVICIO	220 kV
TENSION MAS ELEVADA PARA EL MATERIAL	245 kV
NIVEL BASICO DE IMPULSO	1.050 kV
TENSION FRECUENCIA INDUSTRIAL 1 MINUTO	460 kV
REGIMEN DE NEUTRO	RIGIDO A TIERRA
INTENSIDAD NOMINAL BARRAS	2000 A
INTENSIDAD DE CORTOCIRCUITO NOMINAL	40 kA/1s

SISTEMA 30 kV

TENSION DE SERVICIO	30 kV
TENSION MAS ELEVADA PARA EL MATERIAL	36 kV
NIVEL BASICO DE IMPULSO	170 kV
TENSION FRECUENCIA INDUSTRIAL 1 MINUTO	70 kV
REGIMEN DE NEUTRO	REACTANCIA DE P.A.T.
INTENSIDAD NOMINAL BARRAS	2000 A
INTENSIDAD DE CORTOCIRCUITO NOMINAL	25 kA/3s

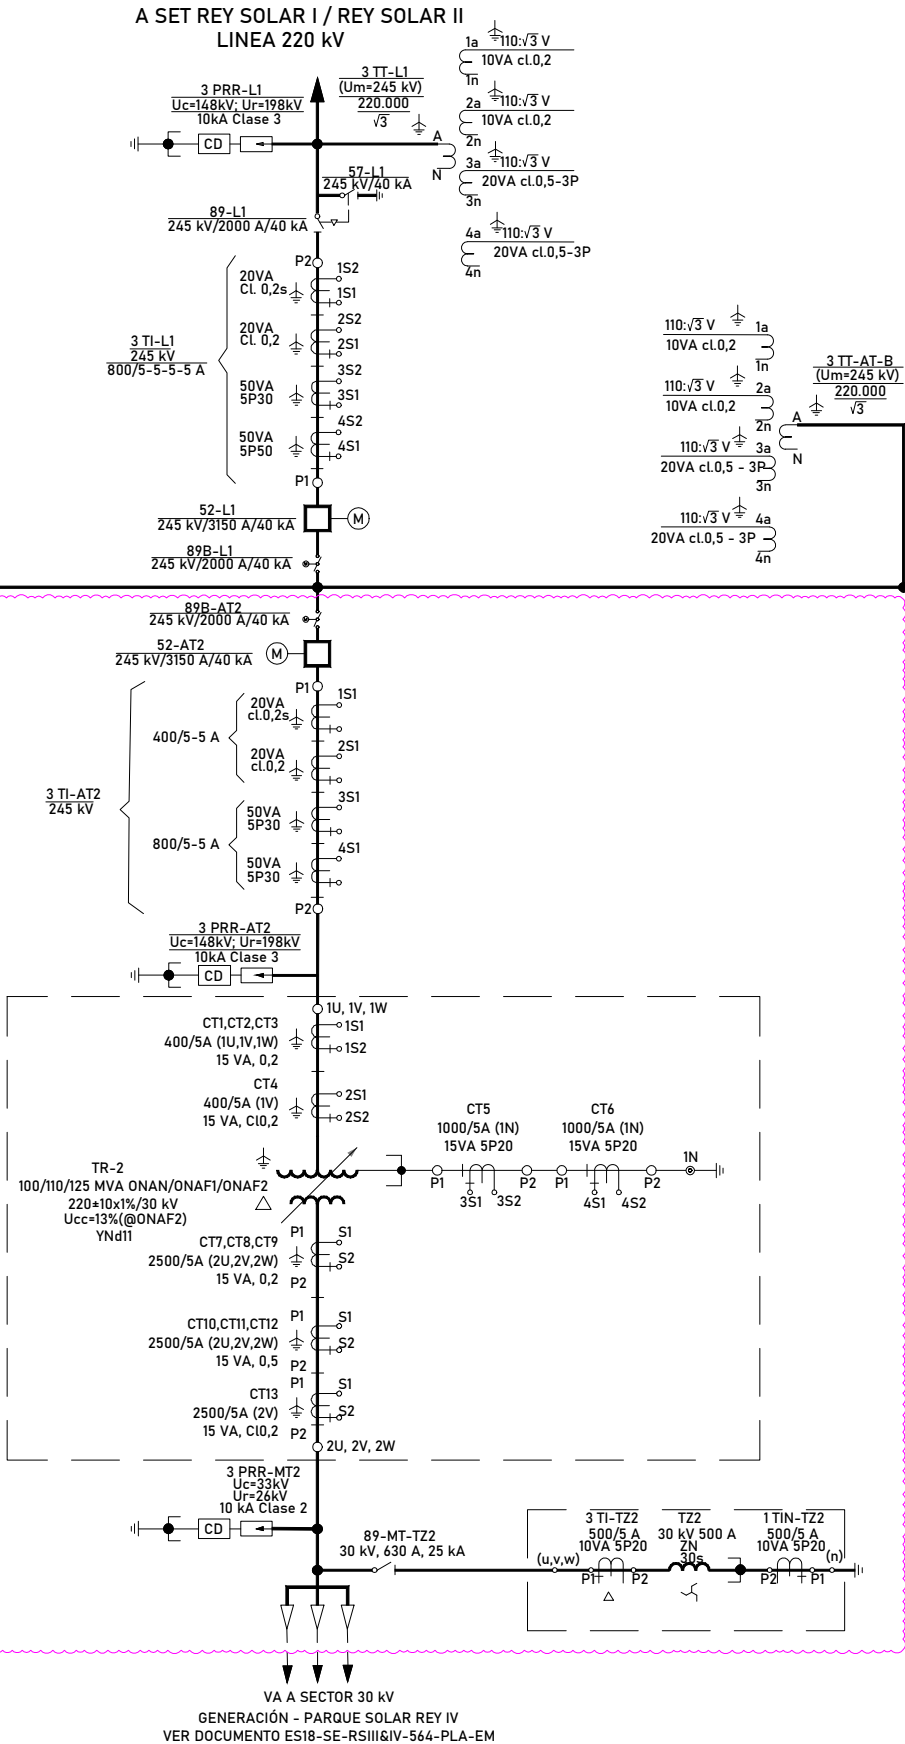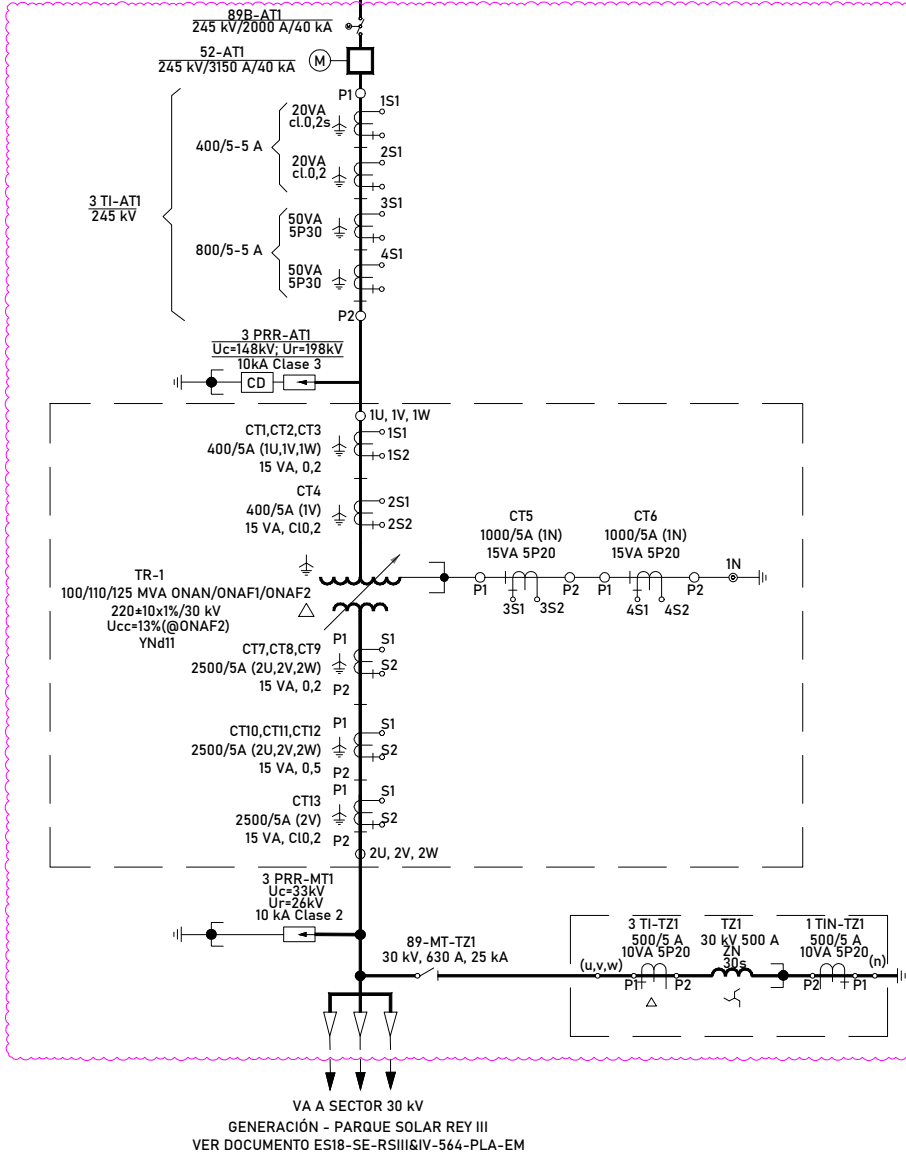

LEGEND

	DESCARGADOR DE SOBRETENSIONES (DPS) CON CONTACTOR DOBLE		TRANSFORMADOR DE POTENCIAL
	REACTANCIA DE PUESTA A TIERRA		TRANSFORMADOR DE INTENSIDAD
	INTERRUPTOR TRIPOLAR AUTOMATICO		TRANSFORMADOR DE POTENCIA
	SECCIONADOR TRIPOLAR MOTORIZADO		
	SECCIONADOR TRIPOLAR CON PUESTA A TIERRA MOTORIZADO		
	TRANSFORMADOR DE INTENSIDAD		
	TRANSFORMADOR DE POTENCIA		

GENERAL NOTES

Data:	
10/04/2026	A subsidiary of Canadian Solar
STATO DEL DOCUMENTO	
AS-BUILT	

REFERENCE DOCUMENT

- ES18-SE-RSIII&IV-562-PLA-EM PLANTA GENERAL Y SECCIONES SET
- ES18-SE-RSIII&IV-564-PLA-EM ESQUEMA UNIFILAR GENERAL 30 kV
- ES18-SE-RSIII&IV-579-PLA-CP ESQUEMA UNIFILAR DESARROLLADO DE C&P

RECURRENT ENERGY
A subsidiary of Canadian Solar

GHENOVA ENERGY

Project name: PROYECTO REY SOLAR 426 MWp
SUBESTACIÓN REY SOLAR III&IV 30/220 kV

Drawing name: ESQUEMA UNIFILAR GENERAL 220 kV

ARCHIVE:	ES18-SE-RSIII&IV-563-PLA-EM Esquema unifilar general 220 kV.dwg	
Nº	DATE:	DESCRIPTION:
04	03/03/2025	INTERCAMBIO POSICIONES DE TRANSFORMADOR
01	05/06/2024	ACTUALIZACIÓN
02	13/06/2024	ACTUALIZACIÓN
03	02/08/2024	REVISIÓN GENERAL

DESIGNED:	DRAWN:	REVISED:	APPROVED:	PAGE: 01 OF: 01
AMMS	AMMS	AMMS	DRM	S/E
ETS	ETS	AMMS	DRM	
ETS	ETS	AMMS	DRM	
ETS	ETS	AMMS	DRM	