


SISTEMA 30 kV



TENSION DE SERVICIO
TENSION MAS ELEVADA PARA EL MATERIAL
NIVEL BASICO DE IMPULSO
TENSION FRECUENCIA INDUSTRIAL 1 MINUTO
REGIMEN DE NEUTRO
INTENSIDAD NOMINAL BARRAS
INTENSIDAD DE CORTOCIRCUITO NOMINAL

30 kV
36 kV
170 kV
70 kV
REACTANCIA DE P.A.T.
2000 A
25 kA/3s

BARRAS MT2 (REY SOLAR III)
CELDAS AISLADAS EN SF6
30 kV-2000A-25kA/3s

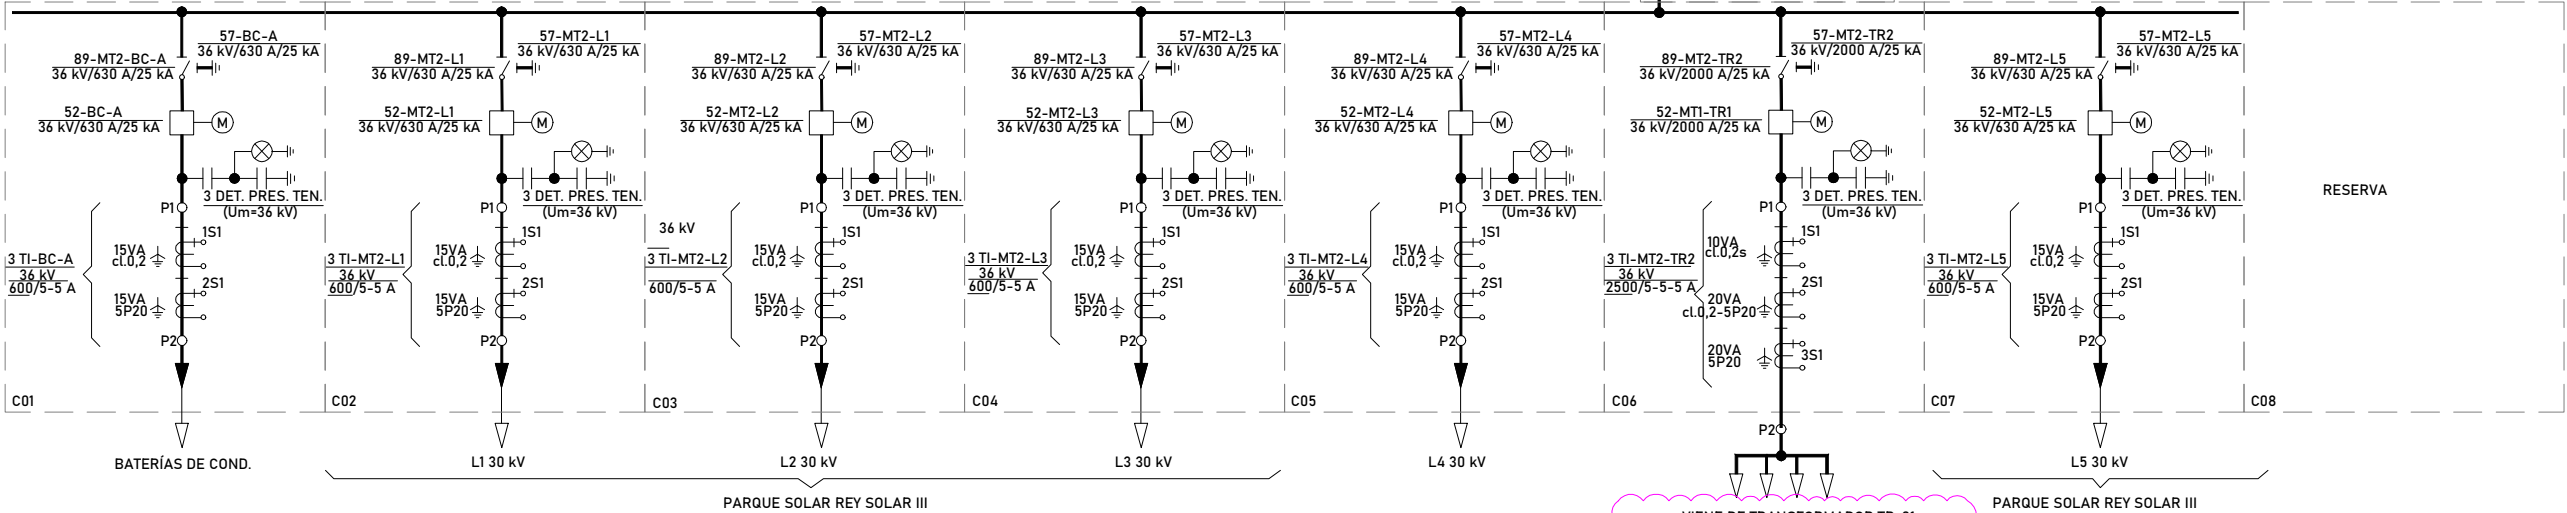

BARRAS MT1 (REY SOLAR IV)
CELDAS AISLADAS EN SF6
30 kV-2000A-25kA/3s

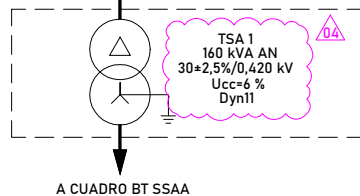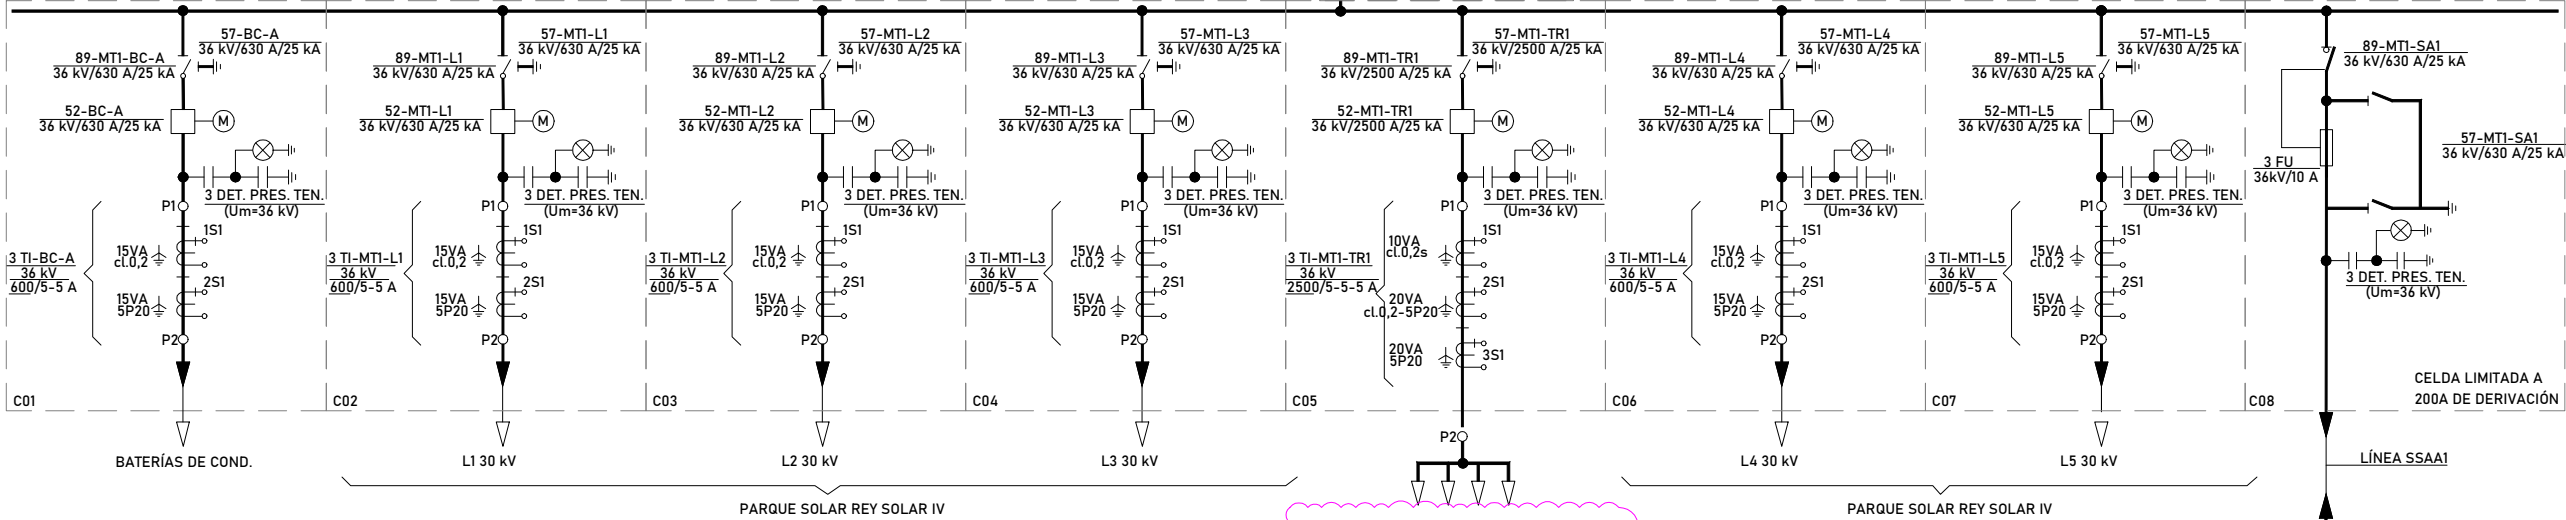

LEGEND

- SECCIONADOR TRIPOLAR
- INTERRUPTOR TRIPOLAR AUTOMATICO
- DETECTOR DE PRESENCIA DE TENSION
- TRANSFORMADOR DE INTENSIDAD
- TRANSFORMADOR DE POTENCIAL

GENERAL NOTES

Data:	RECURRENT ENERGY A subsidiary of Canadian Solar
10/04/2026	
STATO DEL DOCUMENTO	
AS-BUILT	

REFERENCE DOCUMENT

- ES18-SE-RSIII&IV-562-PLA-EM PLANTA GENERAL Y SECCIONES SET
- ES18-SE-RSIII&IV-563-PLA-EM ESQUEMA UNIFILAR GENERAL 220 kV
- ES18-SE-RSIII&IV-579-PLA-CP ESQUEMA UNIFILAR DESARROLLADO DE C&P
- 365.616-3 CBG5-0 30/36kV GENERAL ARRANGEMENT DIAGRAMA UNIFILAR
- 365.616-4 CBG5-0 30/36kV GENERAL ARRANGEMENT DIAGRAMA UNIFILAR

RECURRENT ENERGY
A subsidiary of Canadian Solar

GHENOVA ENERGY

Project name: PROYECTO REY SOLAR 426 MWp
SUBESTACIÓN REY SOLAR III&IV 30/220 kV

Drawing name: ESQUEMA UNIFILAR GENERAL 30 kV

ARCHIVE:		ES18-SE-RSIII&IV-564-PLA-EM_03_Esquema unifilar general 30 kV.dwg
Nº	DATE:	DESCRIPTION:
04	03/03/2025	INTERCAMBIO POSICIONES DE TRANSFORMADOR
01	05/06/2024	ACTUALIZACIÓN
02	13/06/2024	ACTUALIZACIÓN
03	02/08/2024	ACTUALIZACIÓN

DESIGNED:	DRAWN:	REVISED:	APPROVED:	SCALE:
AMMS	AMMS	AMMS	DRM	S/E
ETS	ETS	AMMS	DRM	
ETS	ETS	AMMS	DRM	
ETS	ETS	AMMS	DRM	